

Wszystkie przybory sanitarne usytuowane poniżej terenu, muszą posiadać automatyczne zamknięcia przeciwwzalewowe lub powinny być opróżniane poprzez przepompownie zgodnie z Rozporządzenia Min. Infrastruktury z dnia 12 kwietnia 2002 r. w sprawie warunków technicznych, jakim powinny odpowiadać budynki i usytuowanie - 124, Dz.U.2002 nr 75 poz.690.

STAROSTA SIERADZKI

Na podstawie art. 28b ustawy z dnia 17 maja 1989 r. Prawo Geodezyjne i Kartograficzne (z.u. z 2015 r. poz. 520) na naradzie koordynacyjnej przeprowadzonej w siedzibie Powiatowego Ośrodka Dokumentacji Geodezyjno - Kartograficznej w Sieradzu

z dnia 2019.08.29


Przyłącze kanalizacji sanitarnej

w formie: zebrania zainteresowanych podmiotów, Protokół nr 6630 z dnia 2019.08.29

Sieradz, dn. 2019.08.29

PRZEWODNICZĄCY
Narady Koordynacyjnej
Geodeta Powiatowy

inż. Wojciech Proszewski

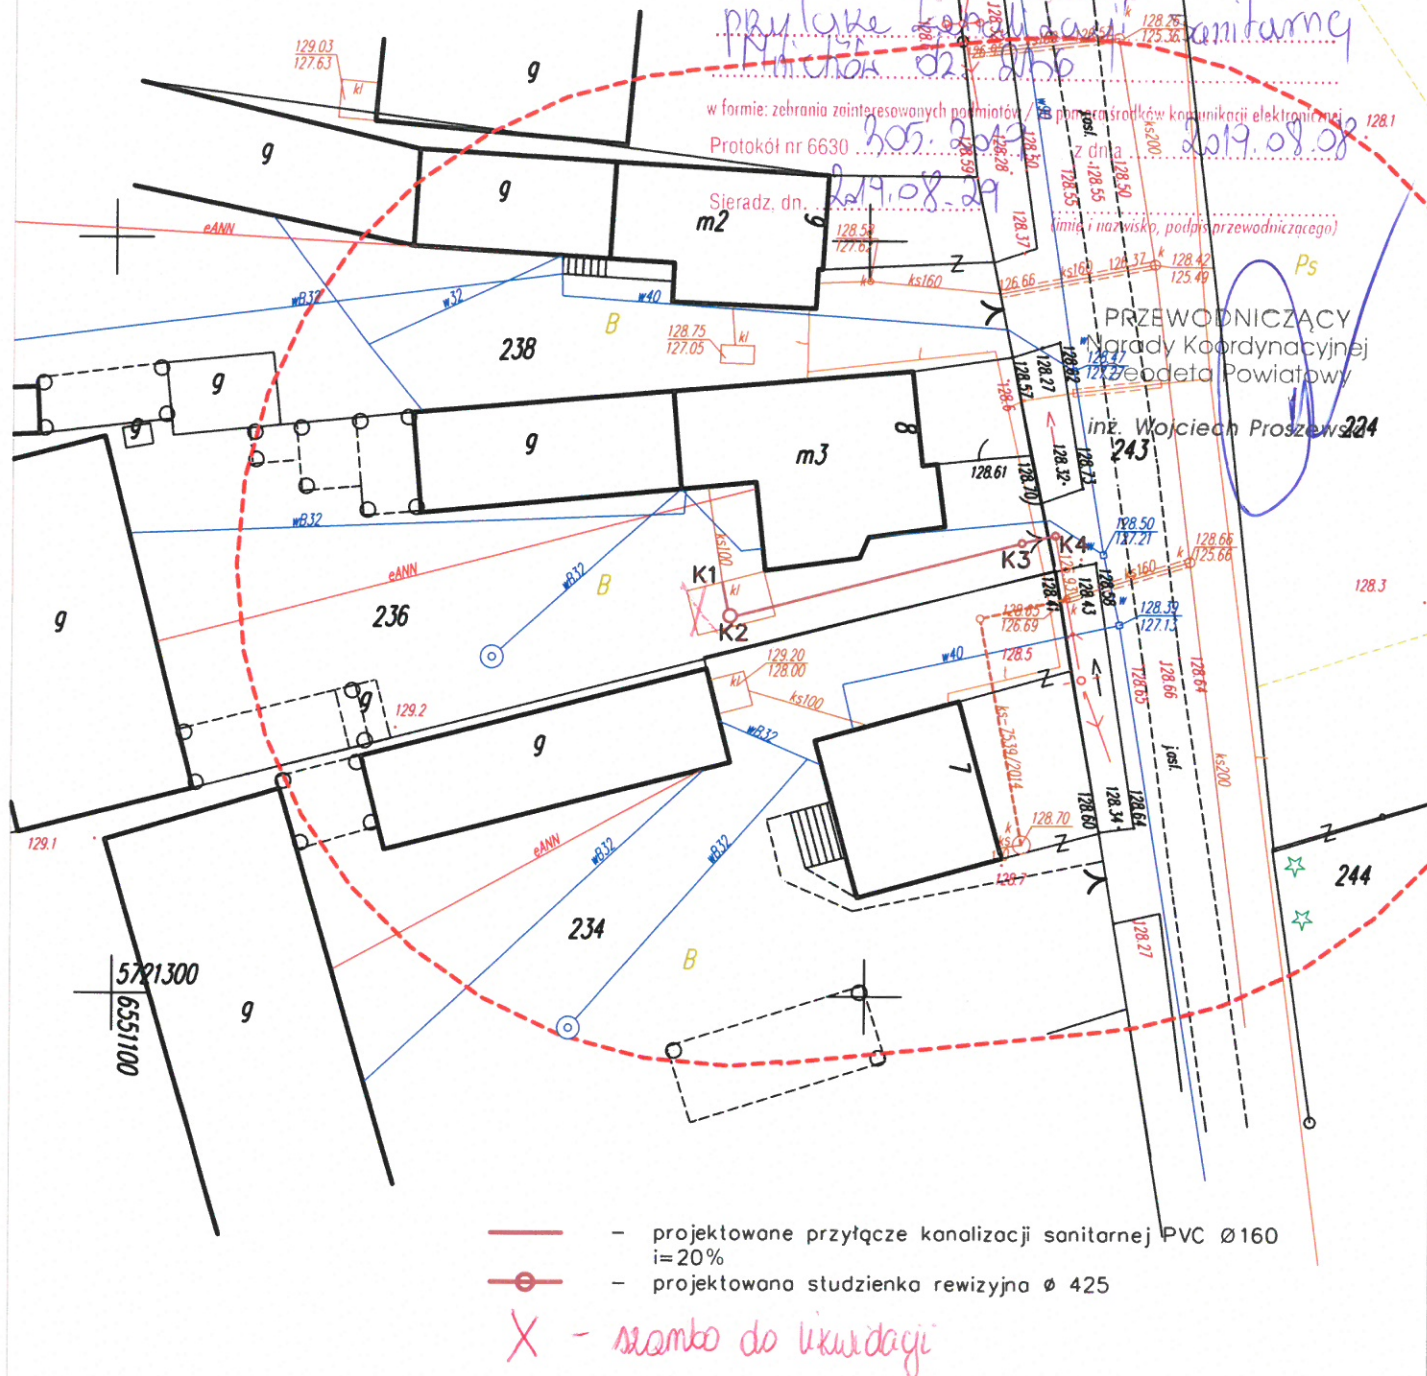

Starostwo Powiatowe
w Sieradzu

Nr uzgodnień: PODGK.6630.305.2019

Sieradz, dnia: 2019-08-08

PODGK Sieradz
ul. Warneńczyka 1
98-200 Sieradz
tel./fax: (43) 822-57-71, 827-15-10
e-mail: zudp@podgksieradz.pl

PODGK.6630.305.2019

Uzgodnienie lokalizacji projektowanego obiektu : przyłącze kanalizacji sanitarnej

Zlokalizowanego : gm. Sieradz obr. Mnichów dz. 236

Wnioskodawca : PHU "ORTUS"
Janusz Fengler
98-200 SIERADZ
Polna 9/2

Zlecenie nr

z dnia: 2019-08-05

Data wpływu zlecenia: 2019-08-05

Nr ks. korespondencji: PODGK.6630.305.2019

UWAGI:

1. Stosownie do art. 43 Ustawy z dnia 7 lipca 1994 r. - Prawo Budowlane (Dz.U. Nr 89 z późniejszymi zmianami) inwestor jest zobowiązany do zapewnienia wyznaczenia na gruncie oraz inwentaryzacji powykonawczej obiektów budowlanych wymagających pozwolenia na budowę oraz obiektów, o których mowa w art.29 ust. 1 pkt. 1a, 2b i 19a-20b.
2. Rozpoczęcie prac ziemnych wykonawca winien zgłosić z 14 dniowym wyprzedzeniem we właściwym terenie Rejonie Energetycznym, Rejonie Telekomunikacji, Zakładzie Gazowniczym, Zakładzie Wodociągów i Kanalizacji, Spółce Grupy PKP celem potwierdzenia aktualności uzgodnień dokonanych na Naradzie Koordynacyjnej.
3. W celu uzyskania zgody na zajęcie pasa drogowego należy wystąpić do:
 - Zarząd Dróg Krajowych- odnośnie dróg krajowych,
 - Wojewódzki Zarząd Dróg - odnośnie dróg wojewódzkich,
 - Powiatowy Zarząd Dróg- odnośnie dróg powiatowych,
 - Wójtów, Burmistrzów na pozostałym terenie gmin.
4. W celu zachowania niezmiennego położenia punktów osnowy geodezyjnej – roboty ziemne w promieniu 1,5 m od punktu należy wykonać ręcznie pod nadzorem przedstawiciela jednostki geodezyjnej.
Fakt ten geodeta potwierdza wpisem do dziennika budowy.
W przypadku zniszczenia punktów osnowy geodezyjnej inwestor ma obowiązek na własny koszt zlecić uprawnionej jednostce wykonawstwa geodezyjnego renowację tych punktów.

ZALECENIA:

uzgodnienie
PRZEWODNICZĄCY
Narady Koordynacyjnej
Geodeta Powiatowy

inż. Wojciech Proszewski